



Nr arkusza mapy zasadniczej:
225.242.253
225.244.051

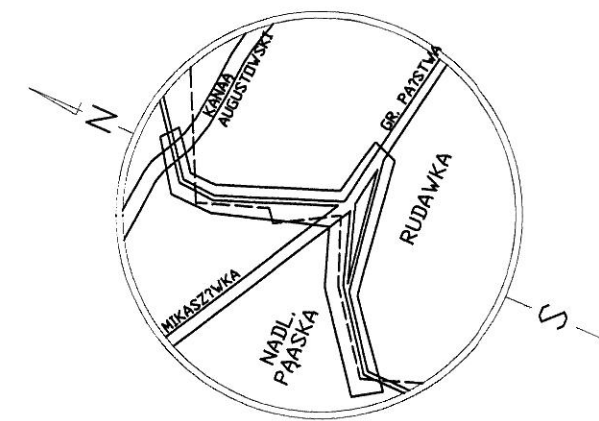

SZKIC ORIENTACYJNY

UKŁAD ARKUSZ

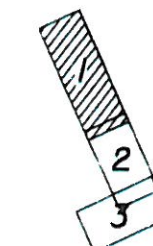

Wszelkie obiekty budowlane podlegają wytyczeniu przez jednostkę wykonawstwa geodezyjnego lub osoby fizyczne posiadające zezwolenie na wykonywanie robót geodezyjnych.

Nie wyklucza się istnienia w terenie innych nie wskazanych na niniejszej mapie urządzeń podziemnych, które nie były zgłoszone do Inwentaryzacji powykonawczej zgodnie z art. 27 ustawy z dnia 17 maja 1989 r. - Prawo geodezyjne i kartograficzne (Dz.U. Nr 30, poz. 163)

MAPA SYTUACYJNO - WYSOKOŚCIOWA SKALA 1:1000

(DO CEŁÓW PROJEKTOWYCH

Niniejszy wtórnik sporządzono na podstawie istniejących materiałów stanowiących zasób środków

oraz pomiaru uzupełniającego z roku 2007. -

Wtórnik aktualny na dzień **6.12.2007** w zakresie sył.- wys. w obszarze zakreślonym linią — — — —

L. ks. rob. 8059/188/2007 KERG 1056-7/2007

Wykonawca	Geodeta: RYSZARD WYSZCZYŃSKI	
	Data	Imię i nazwisko
Kierownik roboty	6.12.2007	Ryszard Wyszczyński


Wtórnik mapy znajdującej się w ewidencji Powiatowego Ośrodka Dokumentacji Geodezyjnej i Kartograficznej Starostwa Powiatowego w Augustowie.

Nr. ewidency i nr. wtórniki

Nr. ks. ewid. mater. gend. z

Wtórnik wydano dr

SIAROSTA AUGUSTOWSKI
Kopie do: 1. Ośrodek Dokumentacji
2. Urząd Gminy

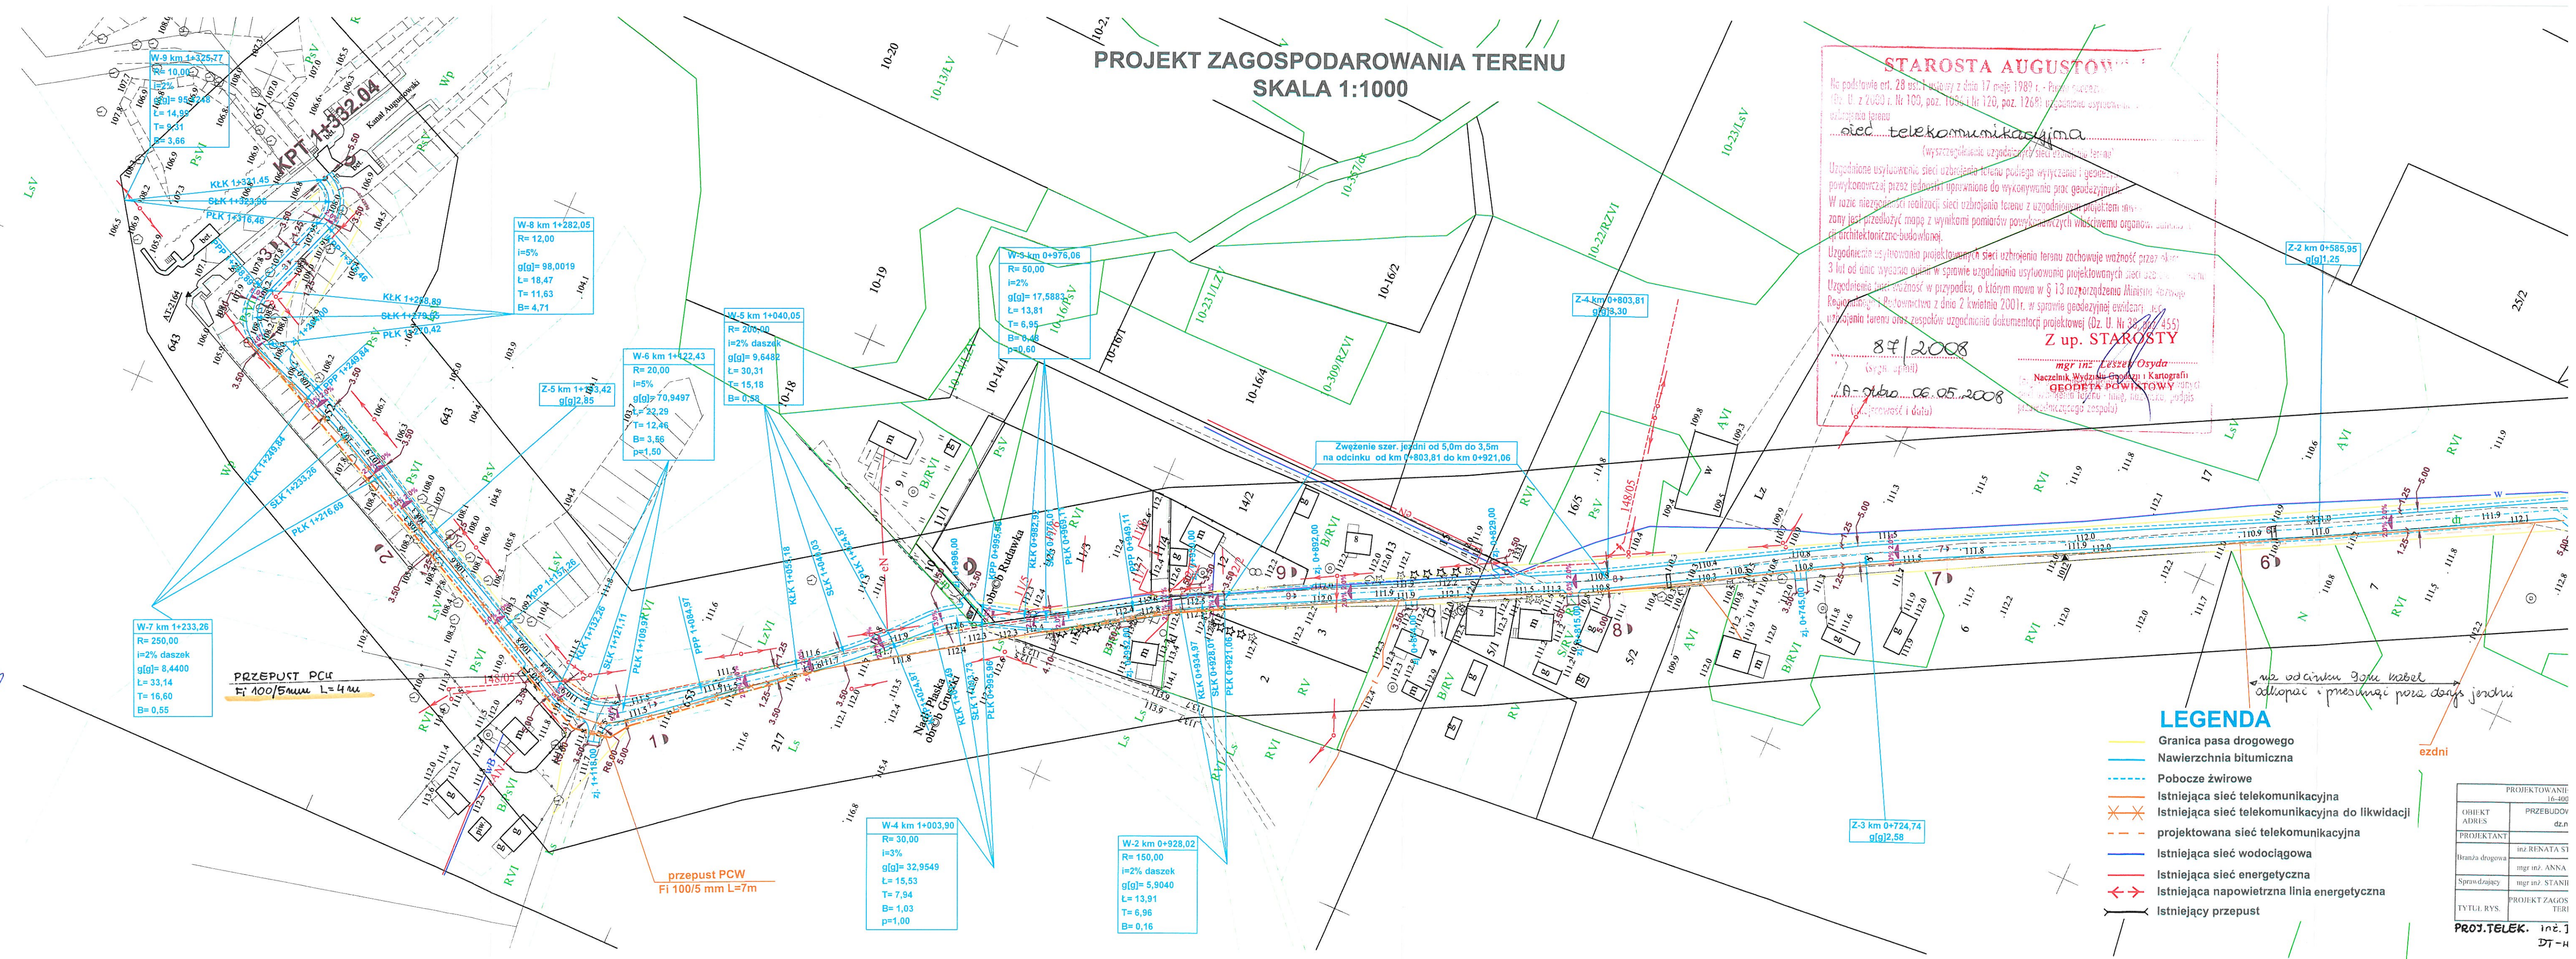

~~STAROSTA AUGUSTOV~~


Uzgodnione usytuowanie sieci uzbrojenia terenu podlega wytyczeniu i opre-

powykonawczą przez jednostki uprawnione do wykonywania prac geodezyjnych

~~W razie niezgodności realizacji sieci uzbrojenia terenu z uzgodnionym projektem~~

zany jest przedłożyć mapę z wynikami pomiarów powykonawczych właściwemu

ci architektoniczno-budowlanej.

Uzgodnienie usytuowania projektowanych sieci uzbrojenia terenu zachowuje wa

3 lat od dnia wydania opinii w sprawie uzgodnienia usytuowania projektowanej


87/2008


 








mgr inż. Le...

Naczelnik Wydziału G
GEODETA PO

A = 06.05.2008

(nie)spójność i data) przeliczającego zespół

LEGENDA

-  Granica pasa drogowego
-  Nawierzchnia bitumiczna
-  Pobocze żwirowe
-  Istniejąca sieć telekomunikacyjna
-  Istniejąca sieć telekomunikacyjna do likwidacji
-  projektowana sieć telekomunikacyjna
-  Istniejąca sieć wodociągowa
-  Istniejąca sieć energetyczna
-  Istniejąca napowietrzna linia energetyczna
-  Istniejący przepust

PROJEKTOWANIE	
16-40	
OBIEKT ADRES	PRZEBUDOWA
	dz.nr
PROJEKTANT	
Branża drogowa	inż. RENATA S.
	mgr inż. ANNA
Sprawdzający	mgr inż. STANISŁAW
TYTUŁ RYS.	PROJEKT ZAGOSZCZENIA TERENU

PROJ. TELEK. inž. J.
DT-K