


Nr arkusza mapy zasadniczej
225.422.074, 122

UKŁAD ARKUSZY

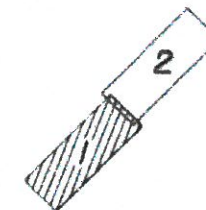

Wszystkie obiekty budowlane podlegają wytyczeniu przez jednostkę wykonawstwa geodezyjnego lub osoby fizyczne posiadające zezwolenie na wykonywanie robót geodezyjnych.

Nie wykazuje się istnienia w terenie innych nie wskazanych na niniejszej mapie urządzeń podziemnych, które nie były zgłoszone do Inwentaryzacji powykonawczej zgodnie z art. 27 ustawy z dnia 17 maja 1989 r. - Prawo geodezyjne i kartograficzne (Dz.U. Nr 30, poz. 463)

MAPA SYTUACYJNO - WYSOKOŚCIOWA SKALA 1:1000
(DO CELOW PROJEKTOWYCH)

Niniejszy wórník sporządzono na podstawie istniejących materiałów stanowiących zasób óródek

Wzórnik aktualny na dzień 6.12.2007 w zakresie syl.-wys. w obszarze zakreślonym i/lb

L.ks.rob.8059/190/2007 KERG 1168-5/2007


Wykonawca	Geodeta: RYSZARD WYSZCZYŃSKI	
	Data	imię i nazwisko
Kierownik robót	06.12.2007	Ryszard Wyszczyński

Wzórnik mapy znajdujący się w ewidencji Powiatowego Ośrodka Dokumentacji Geodezyjnej i Kartograficznej,
Starostwa Powiatowego w Augustowie.

Nr. ewidencyjny wtórnika
Nr. ks. ewid. mater. geodez.
Wtórnik wydany dn.

[illegible]



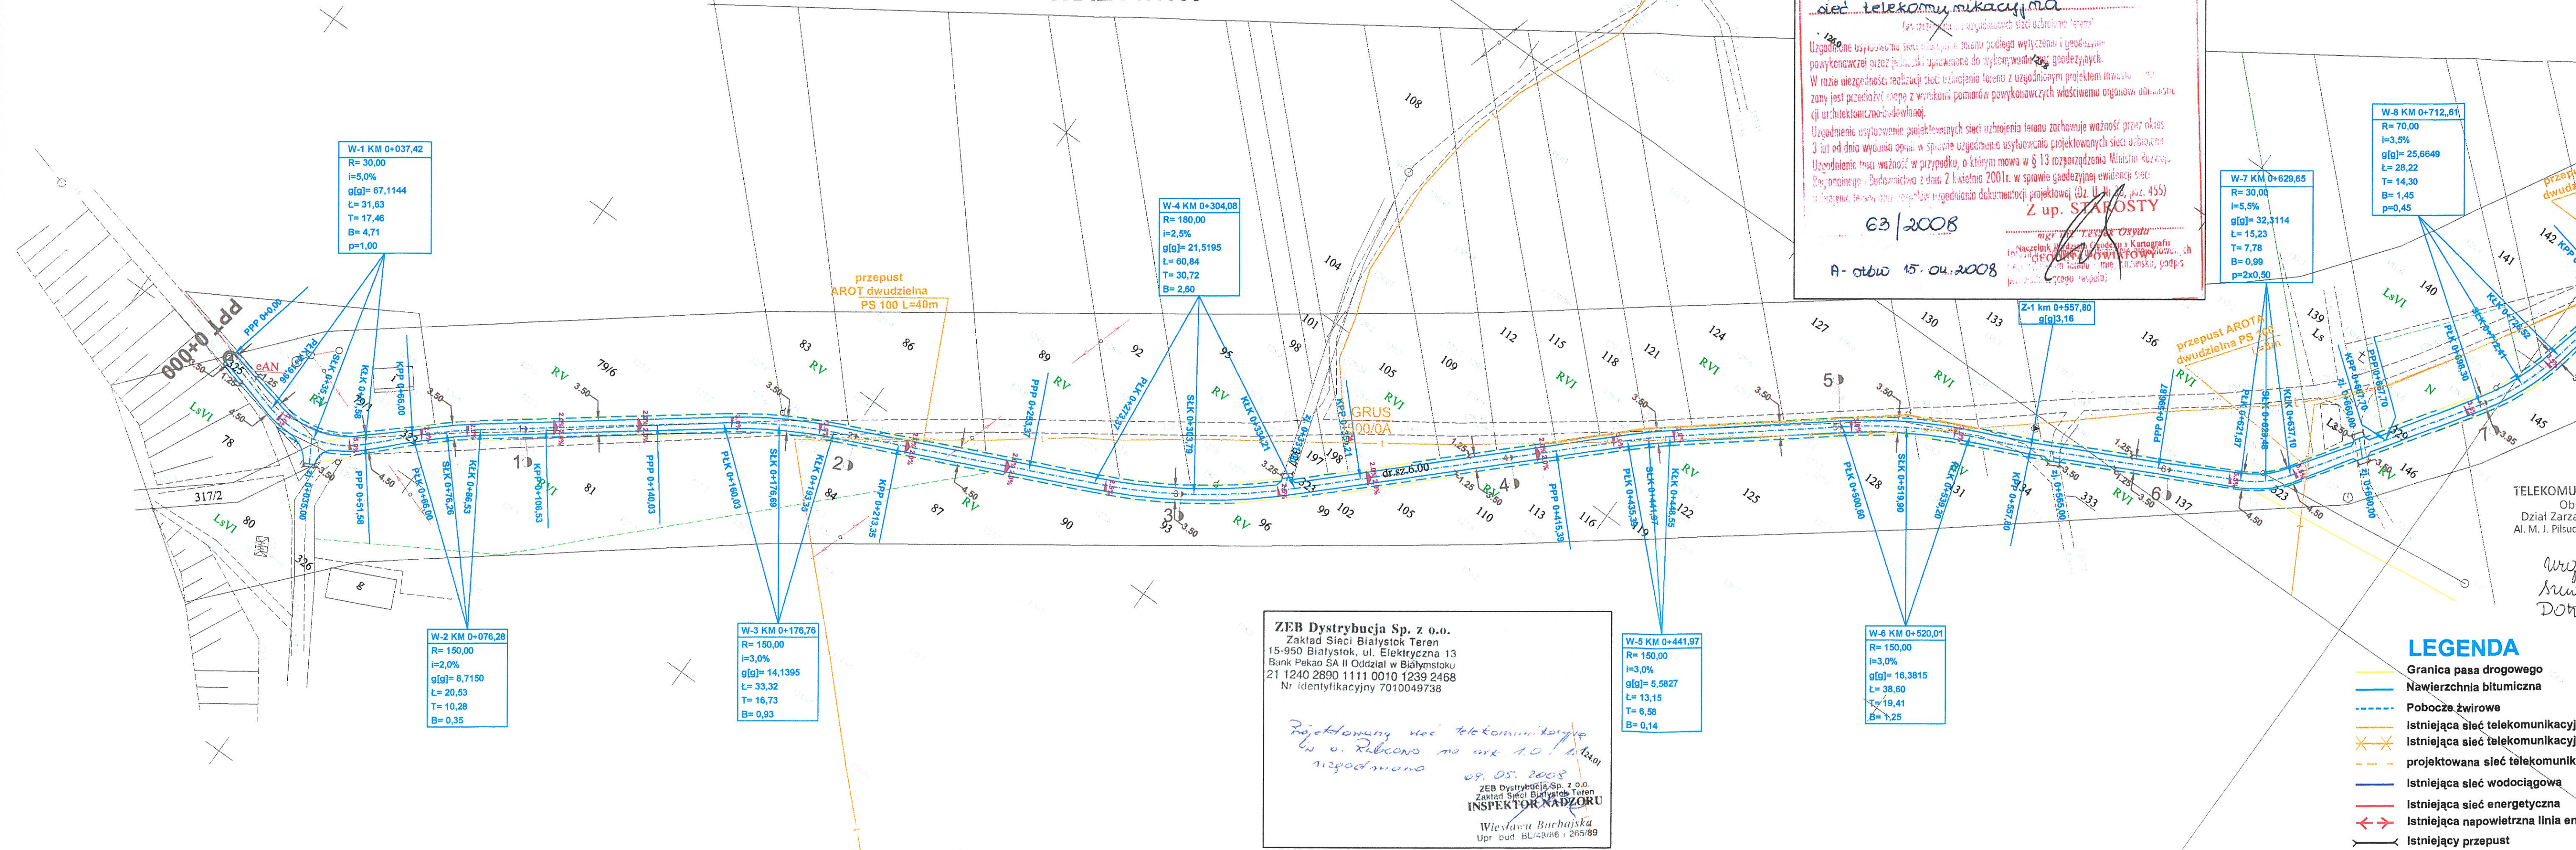







PROJEKT ZAGOSPODAROWANIA TERENU
SKALA 1:1000



TELEKOMU
Ob.
Dział Zarza
Al. M. J. Piłsud

Weg
Sinn
Dott

LEGENDA

- | | |
|---|--|
|  | Granica pasa drogowego |
|  | Nawierzchnia bitumiczna |
|  | Pobocze żwirowe |
|  | Istniejąca sieć telekomunikacji |
|  | Istniejąca sieć telekomunikacji |
|  | projektowana sieć telekomunikacji |
|  | Istniejąca sieć wodociągowa |
|  | Istniejąca sieć energetyczna |
|  | Istniejąca napowietrzna linia energetyczna |
|  | Istniejący przepust |